


	REPUBBLICA ITALIANA
	UNIONE EUROPEA

COMMITTENTE:  Gestione Fds s.r.l.

APPALTATORE: A.T.I.: Solcet S.p.A. – Francesco Zanolli s.r.l.

**DIREZIONE LAVORI:** Ing. Ernesto Porcu  
Servizio Tecnico ARST Gestione Fds s.r.l.

RIVALUTAZIONE LINEE FERROVIARIE TPL

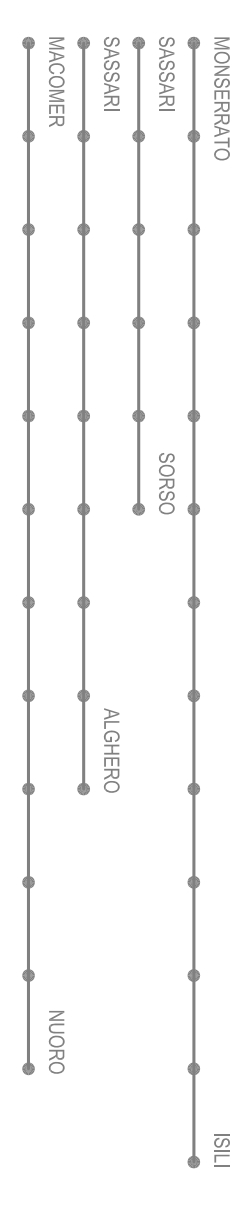

## AS BUILT

LINEA SASSARI - SORSC

LC 04 - PROFILO ALTIMETRICO - tav.

ALA:

COO	MBS	F	DOC	PROGR.	REV.
TPL	LC4	081	B	FZ	004
					0

[illegible]