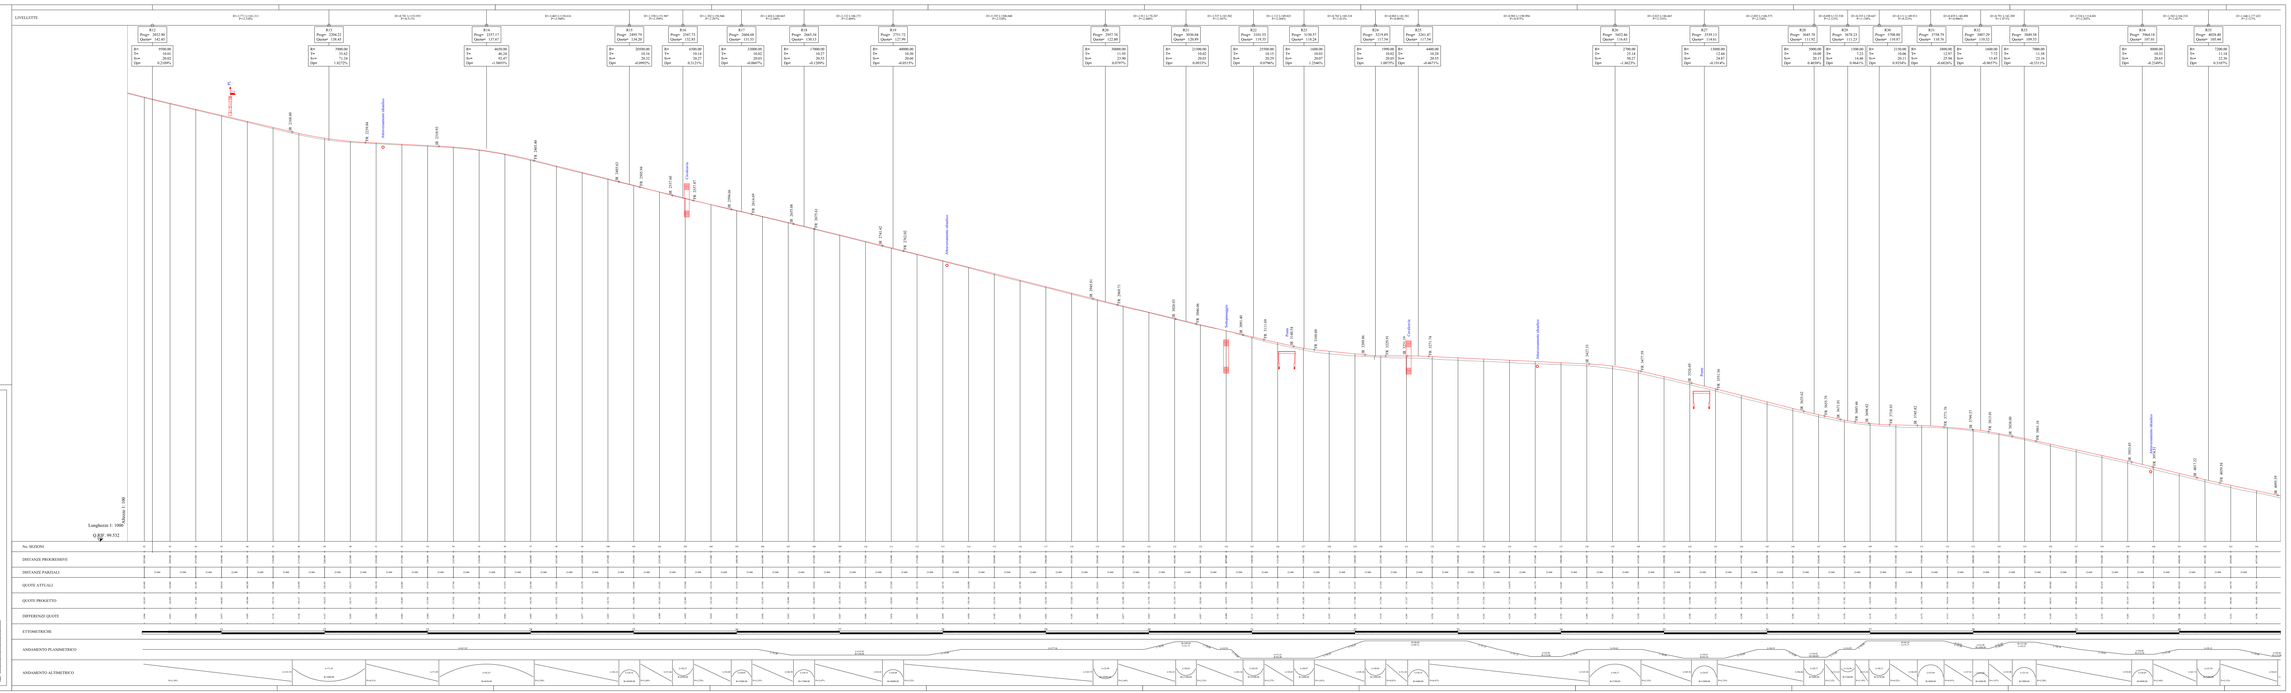

Legenda:

- Stazione
- Sezione
- Passaggio a livello
- Cavalcavia
- Tombino
- Tombino scatolare
- Attraversamento idraulico
- Viadotto in c.a. e ponte

MINISTERO DELLE INFRASTRUTTURE E DEI TRASPORTI — REGIONE AUTONOMA DELLA SARDEGNA — UNIONE EUROPEA

COMMITTENTE: Gestione FdS s.r.l.

APPALTATORE: A.T.I.: Salcef S.p.A. – Francesco Zanolla s.r.l.

DIREZIONE LAVORI: Ing. Ernesto Parau
Servizio Tecnico ARST Gestione FdS s.r.l.

RIQUALIFICAZIONE LINEE FERROVIARIE TPL


AS BUILT

LINEA SASSARI – ALGHERO (Sassari – Olmedo)

LC 03 – PROFILO ALTIMETRICO – tav. 2

SCALA: –

COD	MOD	F	DOC	PROGR	REV
TPL	LC03	00	P	00	0

Rev.	Descrizione	Redatto	Data	Verificato	Data	Aggiornato	Data	Autorizzato
0	PRIMA EMISSIONE	S.T. Salcef	09/11/2020	S.T. Salcef	09/11/2020			

A. Esec. TPL LC 03 MP 20020