Legenda:

- Caposaldo GPS
- Caposaldo poligonale
- Punto Fisso
- Fabbricato
- Marciapiede
- Rasamento in c.l.s.
- Muro
- Chiosino
- sottovia, cavalcavia, ponte, viadotto
- strada
- passaggio a livello
- attraversamento
- ciglio superiore scarpata
- piede scarpata
- ciglio superiore ballast
- piede ballast
- cunetta
- rotaie binario esistente
- asse binario esistente
- asse binario progettato

REPUBBLICA ITALIANA — UNIONE EUROPEA

COMMITTENTE: Gestione FdS s.r.l.

APPALTATORE: A.T.I.: Salcef S.p.A. – Francesco Zanolla s.r.l.

DIREZIONE LAVORI: Ing. Ernesto Porcu
Servizio Tecnico ARST Gestione FdS s.r.l.

RIQUALIFICAZIONE LINEE FERROVIARIE TPL

MONSERRATO – ISILI
SASSARI – SORSO
SASSARI – ALGHERO
MACOMER – NUORO

AS BUILT

LINEA SASSARI – ALGHERO (Olmedo – Alghero)

LC 03 – PLANIMETRIA DI TRACCIAMENTO – tav. 4

SCALA: 1:1000

COD	WBS	F	DOC	PROGR	REV.
TPL	LE3	062	B	PT	004	0

Revis.	Descrizione	Redatto	Data	Verificato	Data	Approvato	Data	Autorizzato
0	PRIMA EMISSIONE	U.T. Salcef	09-11-12	U.T. Salcef	13-11-12			
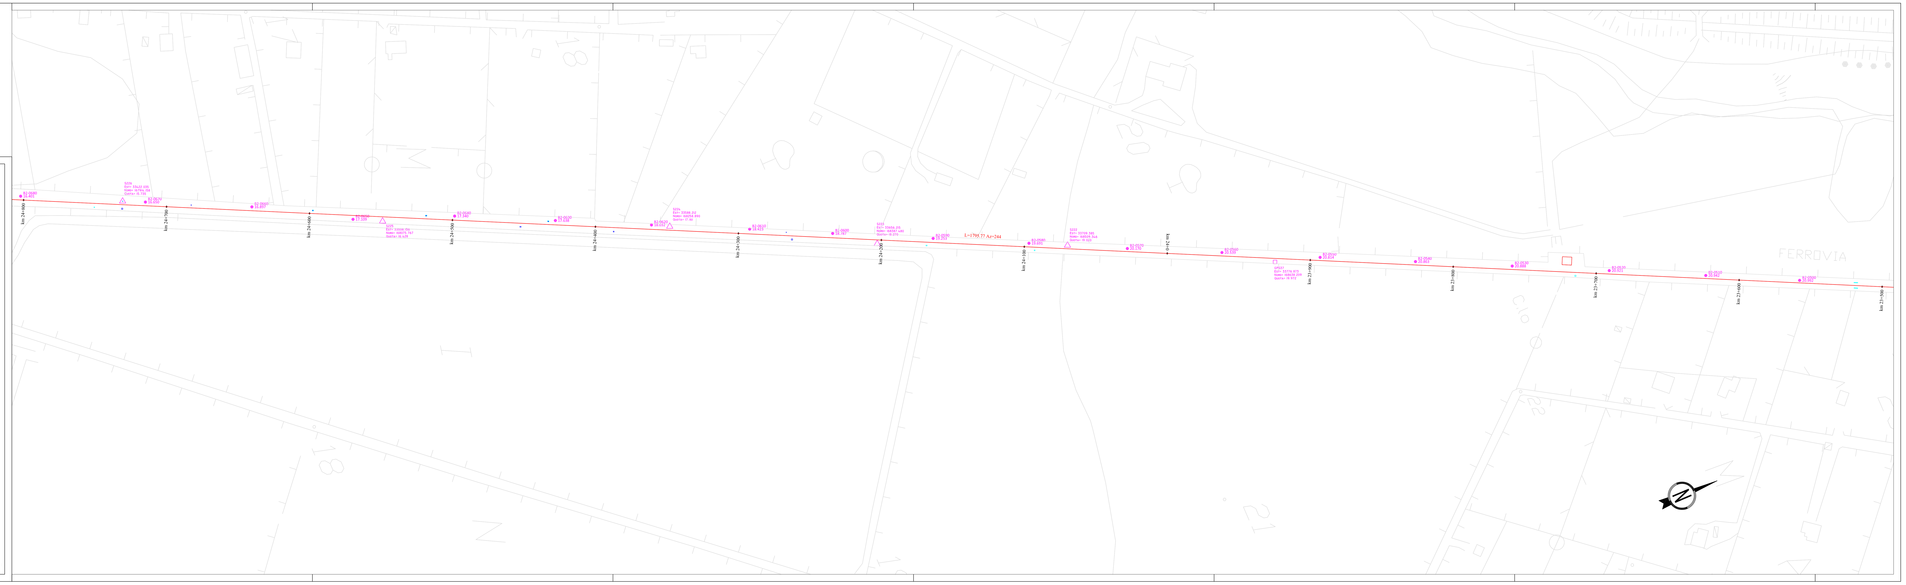
n. Elab.: TPLLC3062BPT004B