Legenda:

- Caposaldo GPS
- Caposaldo poligonale
- Punto Fisso
- Fabbricato
- Marciapiede
- Basamento in c.ls.
- Muro
- Chiosino
- sottovia, cavalcavia, ponte, viadotto
- strada
- passaggio a livello
- attraversamento
- ciglio superiore scarpata
- piede scarpata
- ciglio superiore ballast
- piede ballast
- cunetta
- rotaie binario esistente
- asse binario esistente
- asse binario progettato

REPUBBLICA ITALIANA — REGIONE AUTONOMA DELLA SARDEGNA — UNIONE EUROPEA

COMMITTENTE: ARST — Gestione FdS s.r.l.

APPALTATORE: A.T.I.: Salcef S.p.A. – Francesco Zanolla s.r.l.

DIREZIONE LAVORI: Ing. Ernesto Porcu
Servizio Tecnico ARST Gestione FdS s.r.l.

RIQUALIFICAZIONE LINEE FERROVIARIE TPL

MONSERRATO — ISILI
SASSARI — SORSO
SASSARI — ALGHERO
MACOMER — NUORO

AS BUILT

LINEA SASSARI – SORSO

LC 04 – PLANIMETRIA DI TRACCIAMENTO – tav. 5

SCALA: 1:1000

COD	MOS	F	DOC	PROGR.	REV.
TPL	LC4	081	B	P7	005	0

Revis.	Descrizione	Redatto	Data	Verificato	Data	Approvato	Data	Autorizzato
0	PRIMA EMISSIONE	U.T. Salcef	15-10-12	U.T. Salcef	16-10-12			
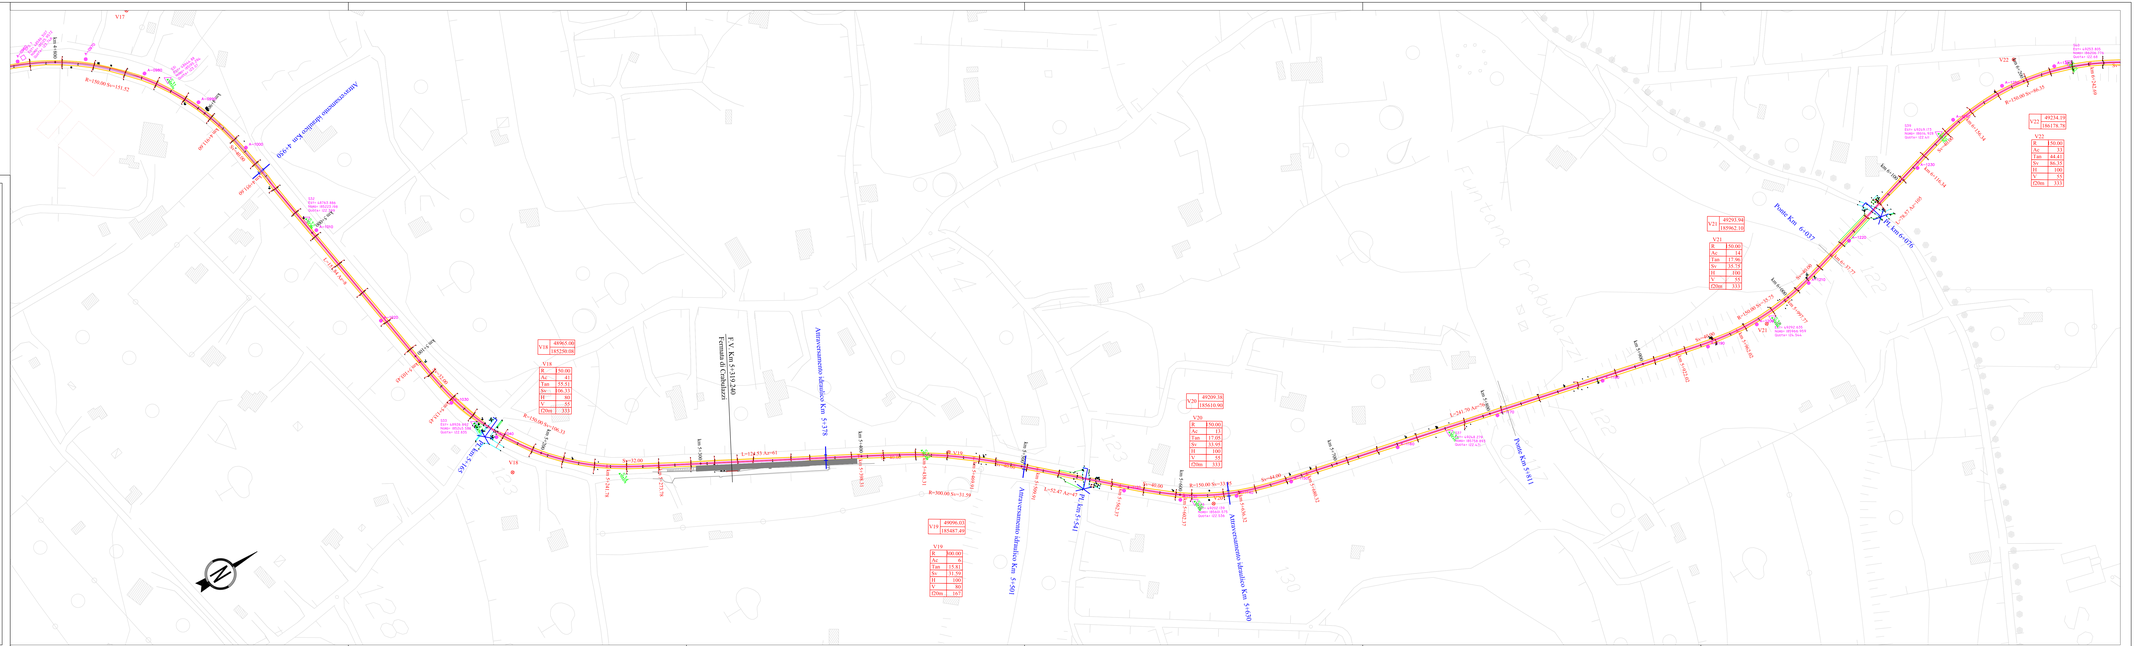
n. Elab.: TPLLC4081BP7005