REPUBBLICA ITALIANA

REGIONE AUTÒNOMA DELLA SARDEGNA

UNIONE EUROPEA

COMMITTENTE: Gestione FdS s.r.l.

APPALTATORE: A.T.I.: Salcef S.p.A. – Francesco Zanolla s.r.l.

SINGERT

DIREZIONE LAVORI: Ing. Ernesto Porcu
Servizio Tecnico ARST Gestione FdS s.r.l.

RIQUALIFICAZIONE LINEE FERROVIARIE TPL

MONSERRATO – ISILI
SASSARI – SORSO
SASSARI – ALGHERO
MACOMER – NUORO

AS BUILT

LINEA SASSARI – SORSO

LC 04 – PROFILO ALTIMETRICO – tav. 8

SCALA: –

COD	MOD	F	DOC	PROGR	REV.
TPL	LC14	08	FZ	0008	C

Revis.	Descrizione	Redatto	Data	Verificato	Data	Approvato	Data	Autorizzato
0	PRIMA EMISSIONE	G.T. Salcef	15-10-12	G.T. Salcef	16-10-12			

n. Elab.: TPLLC4081BFZ0008

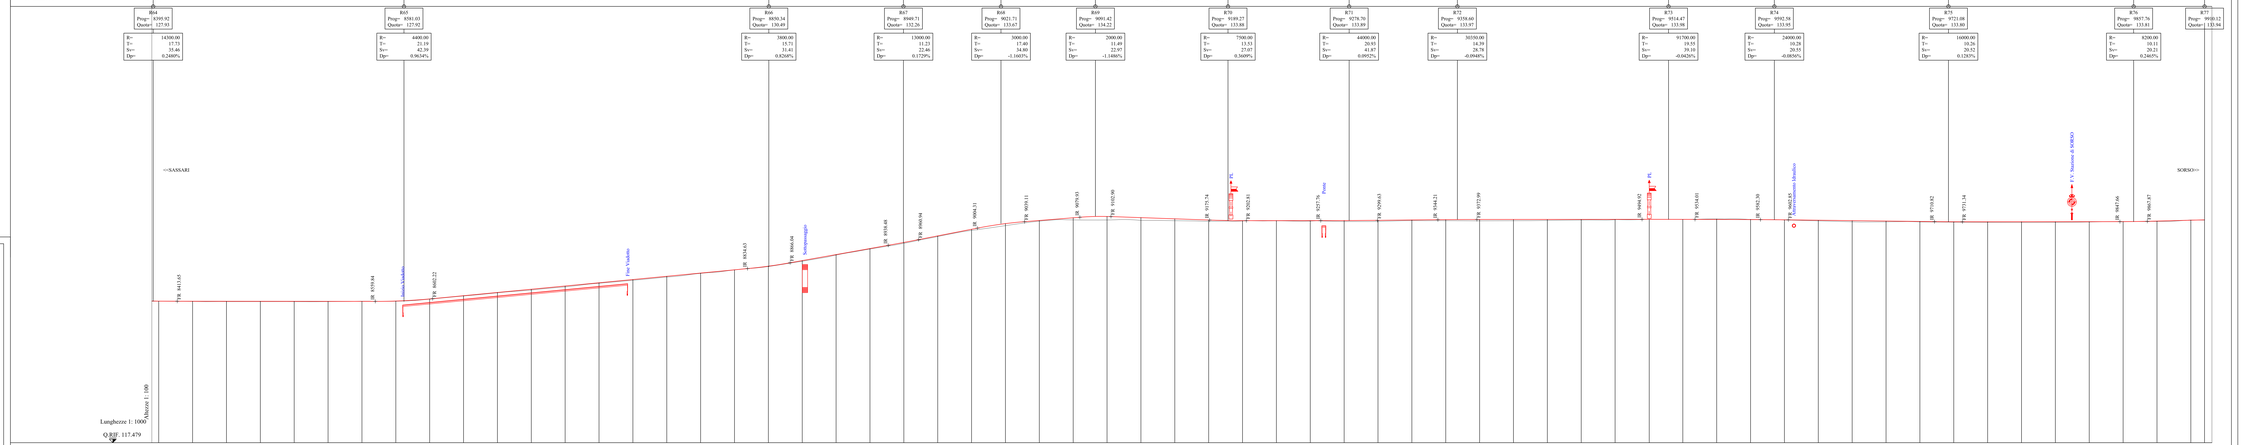
LIVELLETTE
B64 Progr.: 8399.92 Quota= 127.83
B65 Progr.: 8581.03 Quota= 127.92
B67 Progr.: 8949.71 Quota= 132.26
B68 Progr.: 9021.71 Quota= 133.67
B69 Progr.: 9091.42 Quota= 134.22
B70 Progr.: 9189.27 Quota= 133.88
B71 Progr.: 9278.70 Quota= 133.80
B72 Progr.: 9358.60 Quota= 133.97
B73 Progr.: 9514.47 Quota= 133.98
B74 Progr.: 9592.98 Quota= 133.95
B75 Progr.: 9721.08 Quota= 133.80
B76 Progr.: 9857.76 Quota= 133.81
B77 Progr.: 9950.11 Quota= 133.94
<<SASSARI
SORSO>>
Sottopassaggio
Fosso
