Legenda:

□	Caposaldo GPS	- - -	sottovia, cavalcavia, ponte, viadotto	—	ciglio superiore ballast
△	Caposaldo poligonale	—	strada	—	piede ballast
⊕	Punto Fisso	PL	passaggio a livello	—	cunetta
	Fabbricato			—	rotaie binario esistente
	Marciapiede			—	asse binario esistente
	Basamento in c.l.s.	—	attraversamento	—	asse binario progettato
	Muro	—	ciglio superiore scarpata		
□	Chiusino	—	piede scarpata		

REPUBBLICA ITALIANA

UNIONE EUROPEA

COMMITTENTE: Gestione FdS s.r.l.

APPALTATORE: A.T.I.: Salcef S.p.A. – Francesco Zanolla s.r.l.

DIREZIONE LAVORI: Ing. Ernesto Porcu
Servizio Tecnico ARST Gestione FdS s.r.l.

RIQUALIFICAZIONE LINEE FERROVIARIE TPL

MONSERRATO — ISILI
SASSARI — SORSO
SASSARI — ALGHERO
MACOMER — NUORO

AS BUILT

LINEA SASSARI – ALGHERO (Olmedo – Alghero)

LC 03 – PLANIMETRIA DI TRACCIAMENTO – tav. 5

SCALA: 1:1000

COD	WBS	F	DOC	PROGR.	REV.
TPL	LC3	062	B	P7	005	0

Revis.	Descrizione	Redatto	Data	Verificato	Data	Approvato	Data	Autorizzato
0	PRIMA EMISSIONE	U.T. Salcef	09-11-12	U.T. Salcef	13-11-12			
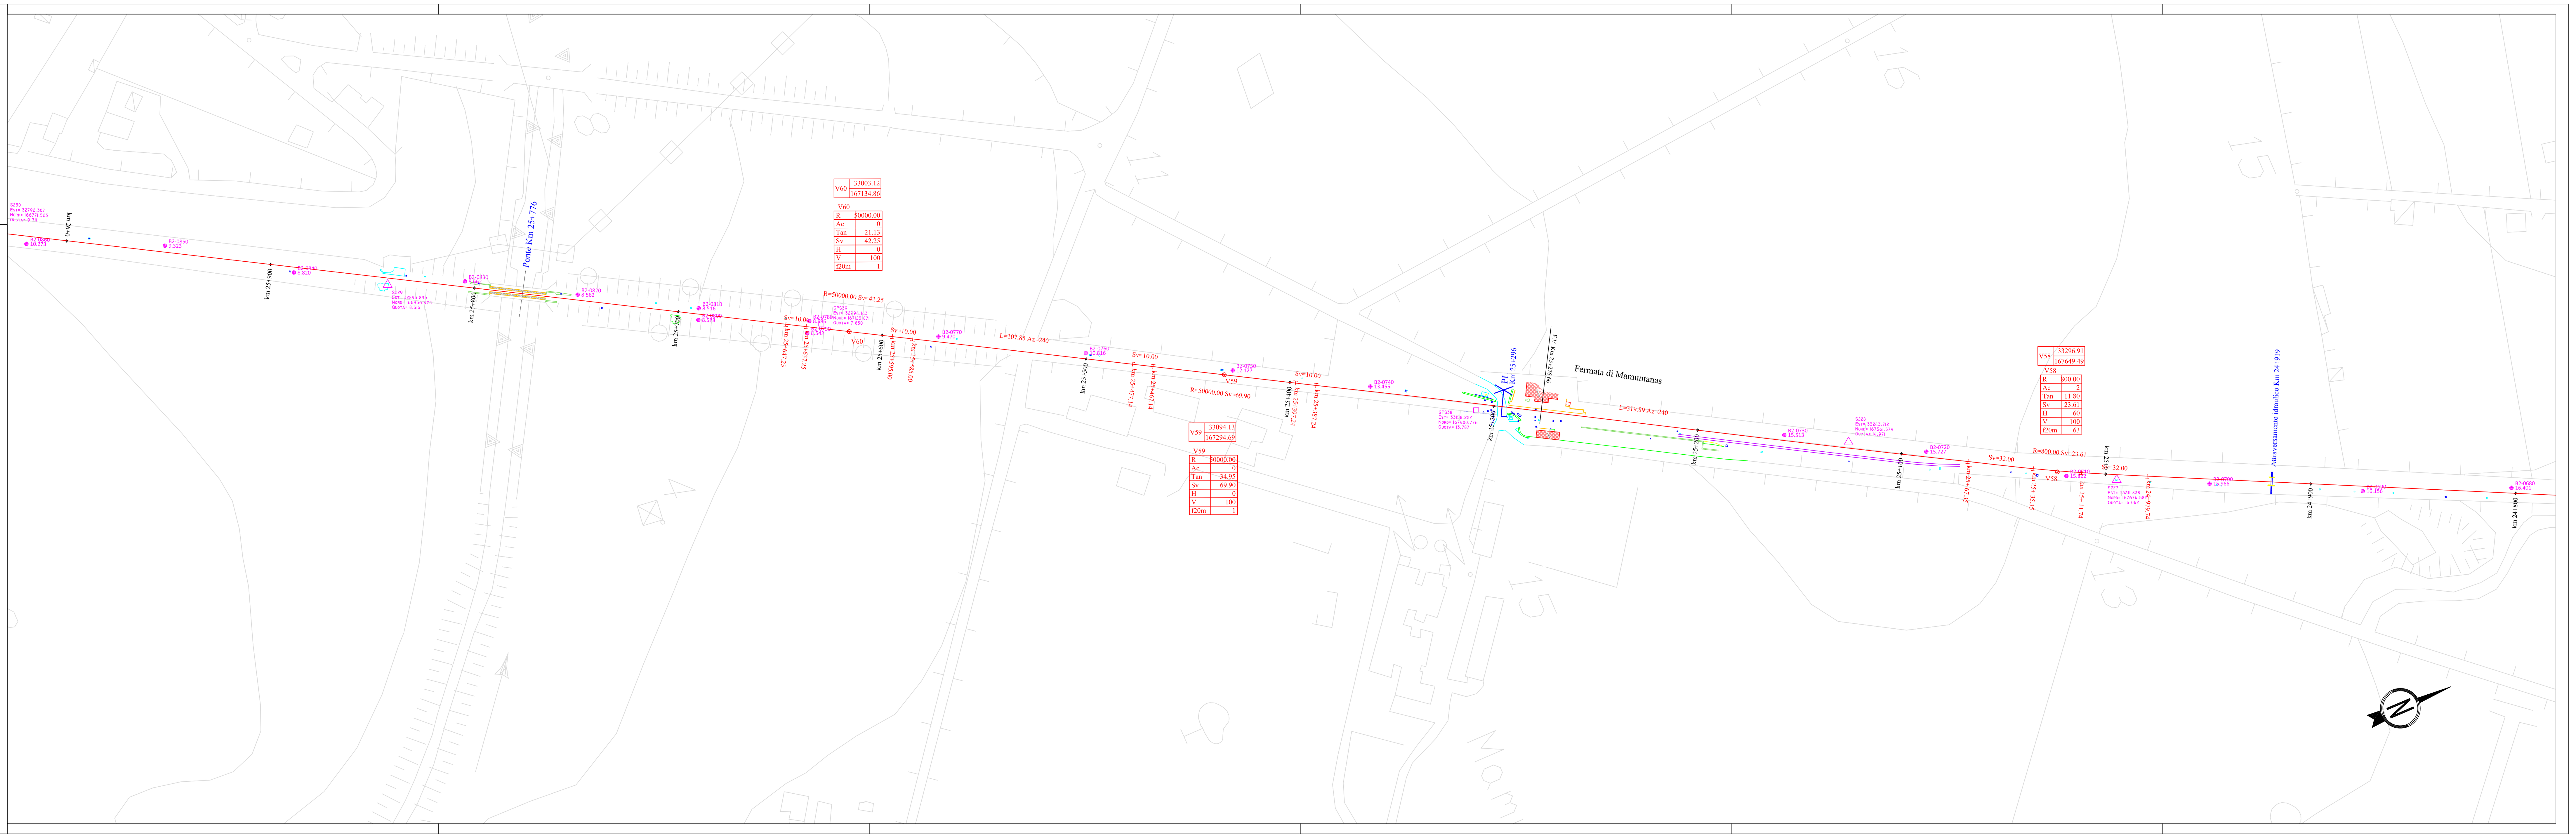
n. Elab.: TPLLC3062BP70050