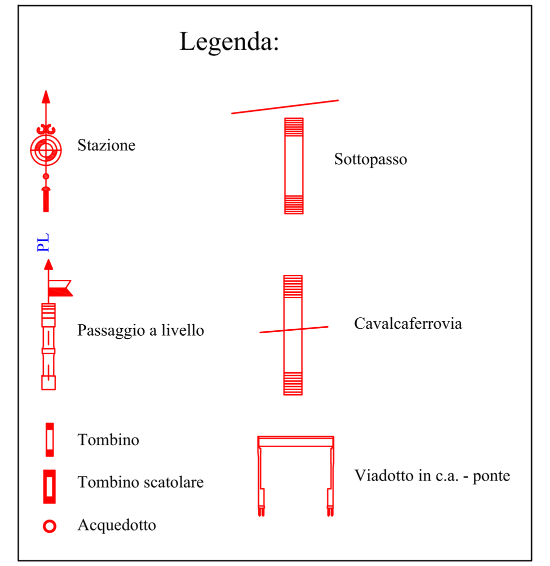

REPUBBLICA ITALIANA — REGIONE AUTONOMA DELLA SARDEGNA — UNIONE EUROPEA

COMMITTENTE: arst Gestione FdS s.r.l.

APPALTATORE: A.T.I.: Salcef S.p.A. – Francesco Zanolla s.r.l.

DIREZIONE LAVORI: Ing. Ernesto Porcu
Servizio Tecnico ARST Gestione FdS s.r.l.

RIQUALIFICAZIONE LINEE FERROVIARIE TPL

MONSERRATO – ISILI
SASSARI – SORSO
SASSARI – ALGHERO
MACOMER – NUORO

AS BUILT

LINEA SASSARI – SORSO

LC 04 – PROFILO ALTIMETRICO – tav. 7

SCALA: –

COD	WBS		F	DOC	PROGR.	REV.
TPL	LC4	081	B	FZ	007	0

Revis.	Descrizione	Redatto	Data	Verificato	Data	Approvato	Data	Autorizzato
0	PRIMA EMISSIONE	U.T. Salcef	15–10–12	U.T. Salcef	16–10–12			

n. Elab.: TPLLC4081BFZ0070