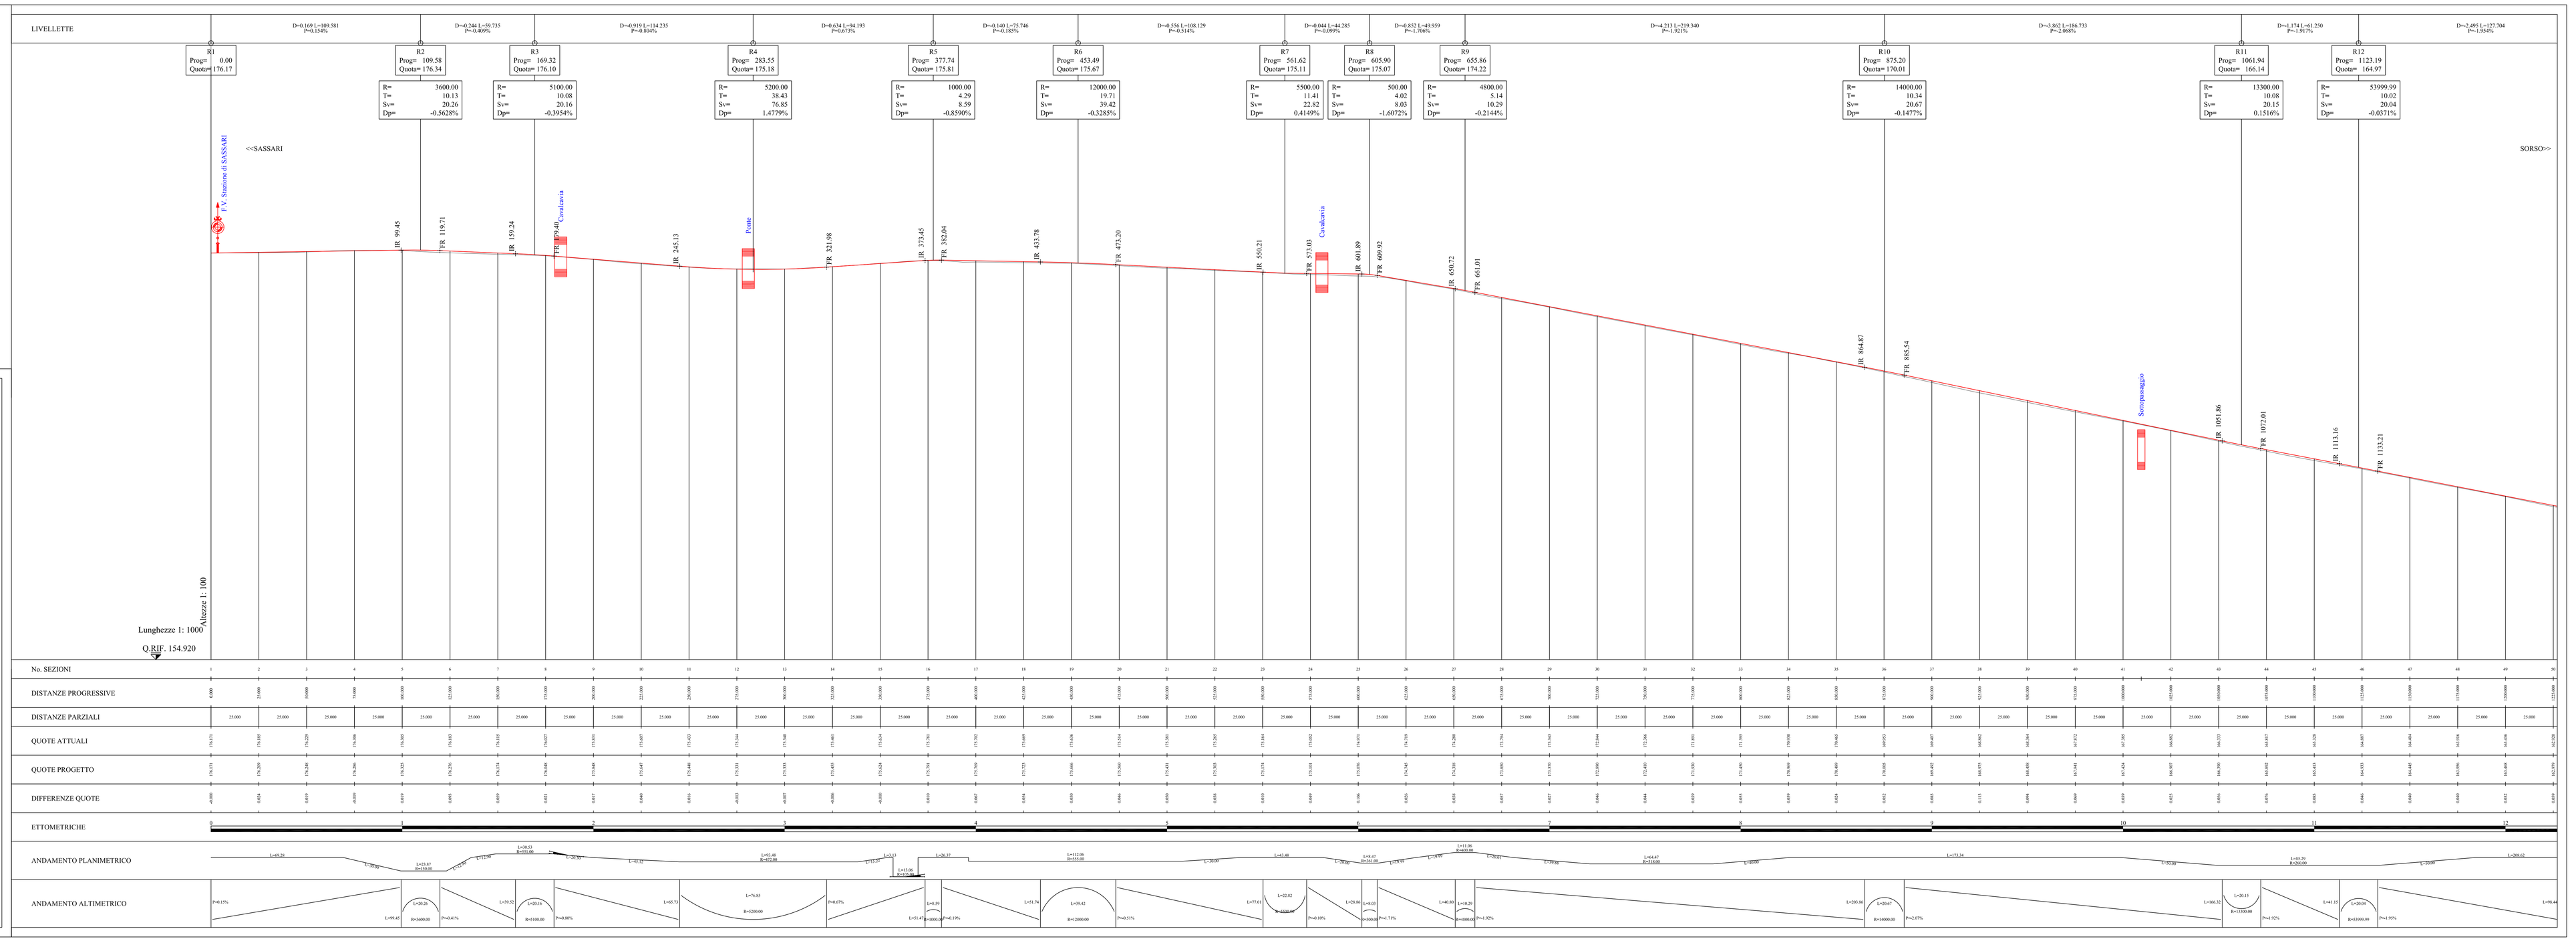

Legenda:

- Stazione
- Sottopasso
- Passaggio a livello
- Cavalcaferrovia
- Tombino
- Tombino scatolare
- Viadotto in c.a. - ponte
- Acquedotto

REPUBBLICA ITALIANA — REGIONE AUTONOMA DELLA SARDEGNA — UNIONE EUROPEA

COMMITTENTE: A R S T Gestione FdS s.r.l.

APPALTATORE: A.T.I.: Salcef S.p.A. - Francesco Zanolla s.r.l.

DIREZIONE LAVORI: Ing. Ernesto Porcu
Servizio Tecnico ARST Gestione FdS s.r.l.

RIQUALIFICAZIONE LINEE FERROVIARIE TPL

MONSERRATO — ELMAS
SASSARI — SORSO
SASSARI — ALGHERO
MACOMER — NUORO

AS BUILT

LINEA SASSARI - SORSO

LC 04 - PROFILO ALTIMETRICO - tav. 1

SCALA: —

COD	WBS	F	DOC	PROGR.	REV.
TPL	LC04	08	B	FZ	001	0

Revis.	Descrizione	Redatto	Data	Verificato	Data	Approvato	Data	Autorizzato
0	PRIMA EMISSIONE	U.T. Salcef	15-10-12	U.T. Salcef	16-10-12			

n. Elab.: TPLLC4081BFZ0010