Legenda:

- Capsaldo GPS
- Capsaldo poligonale
- Punto Fisso
- Fabbricato
- Marciapiede
- Basamento in c.l.s.
- Muro
- Chiosino
- sottovia, cavalcavia, ponte, viadotto
- strada
- passaggio a livello
- attraversamento
- ciglio superiore scarpata
- piede scarpata
- ciglio superiore ballast
- piede ballast
- cunetta
- rotaie binario esistente
- asse binario esistente
- asse binario progettato

REPUBBLICA ITALIANA — UNIONE EUROPEA

COMMITTENTE: Gestione FdS s.r.l.

APPALTATORE: A.T.I.: Salcef S.p.A. – Francesco Zanolla s.r.l.

SALCEF SINGERT — F. ZANOLLA SINGERT

DIREZIONE LAVORI: Ing. Ernesto Porcu
Servizio Tecnico ARST Gestione FdS s.r.l.

RIQUALIFICAZIONE LINEE FERROVIARIE TPL

MONSERRATO — IGLI
SASSARI — SORSO
SASSARI — ALGHERO
MACOMER — NUORO

AS BUILT

LINEA SASSARI – ALGHERO (Olmedo – Alghero)

LC 03 – PLANIMETRIA DI TRACCIAMENTO – tav. 8

SCALA: 1:1000

COD	WBS	F	DOC	PROGR.	REV.
TPL	LC3	062	8	P7	008 0

Revis.	Descrizione	Redatto	Data	Verificato	Data	Approvato	Data	Autorizzato
0	PRIMA EMISSIONE	U.T. Salcef	09-11-12	U.T. Salcef	13-11-12			
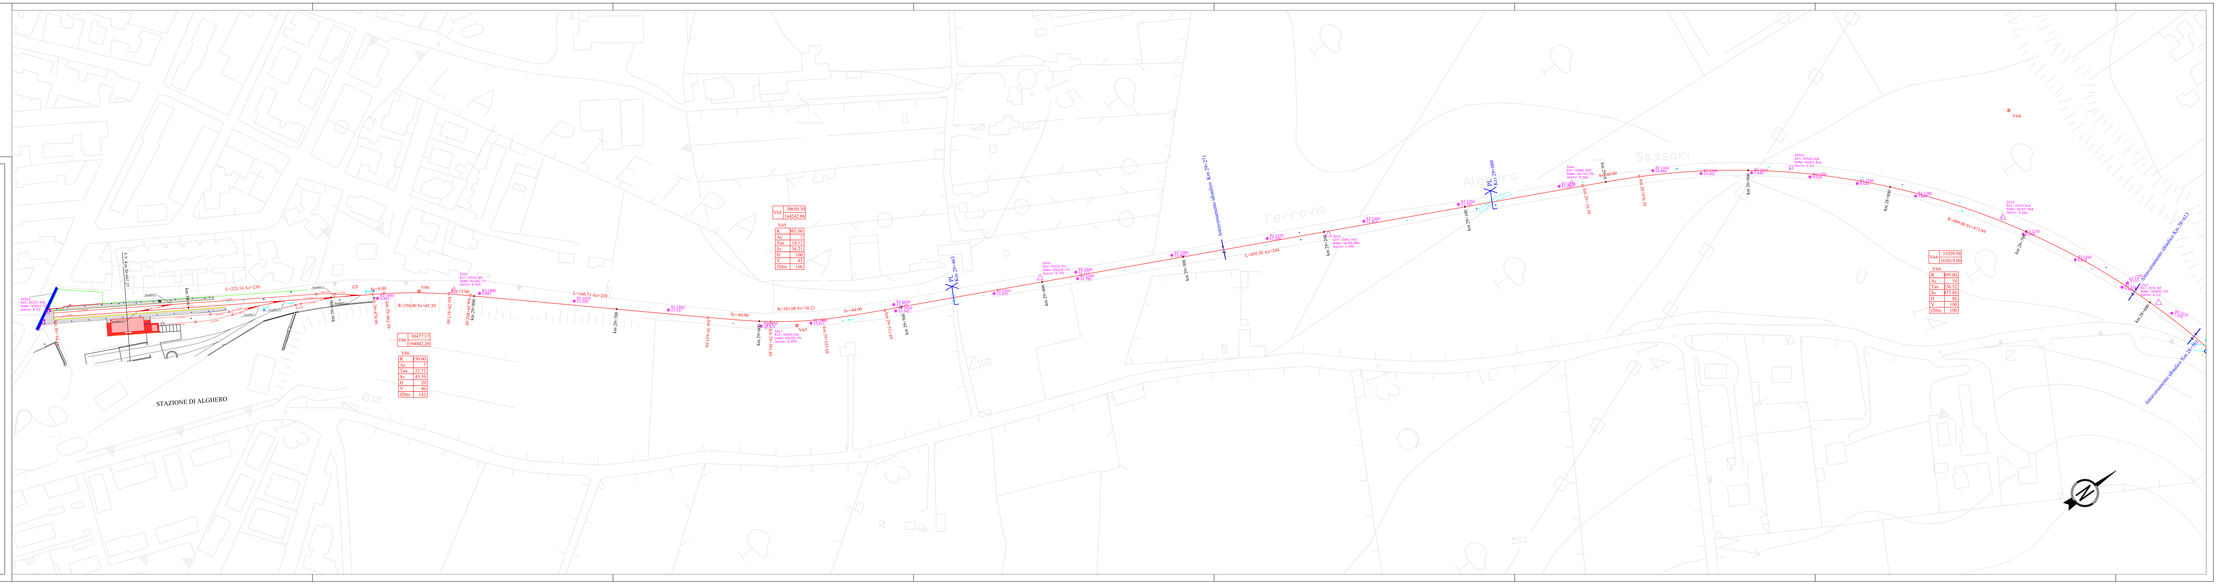
n. Elab.: TPLLC3062BP7008