Legenda:

- Stazione
- Sottovia
- Passaggio a livello
- Cavalcavia
- Tombino
- Tombino scatolare
- Viadotto in c.a. - ponte
- Attraversamento Idraulico

REPUBBLICA ITALIANA — UNIONE EUROPEA

COMMITTENTE: Gestione FdS s.r.l.

APPALTATORE: A.T.I.: Salcef S.p.A. - Francesco Zanolla s.r.l.

DIREZIONE LAVORI: Ing. Ernesto Porcu
Servizio Tecnico ARST Gestione FdS s.r.l.

RIQUALIFICAZIONE LINEE FERROVIARIE TPL

MONSERRATO — ISILI
SASSARI — SORSO
SASSARI — ALGHERO
MACOMER — NUORO

AS BUILT

LINEA SASSARI - ALGHERO (Olmedo - Alghero)

LC 03 - PROFILO ALTIMETRICO - tav. 3

SCALA: --

COD	MRS	F	DOC	PROGR.	REV.
TPL	LC3	06	B	F2	003	0

Revis.	Descrizione	Redatto	Data	Verificato	Data	Approvato	Data	Autorizzato
0	PRIMA EMISSIONE	G.T. Salcef	09-11-12	G.T. Salcef	13-11-12			
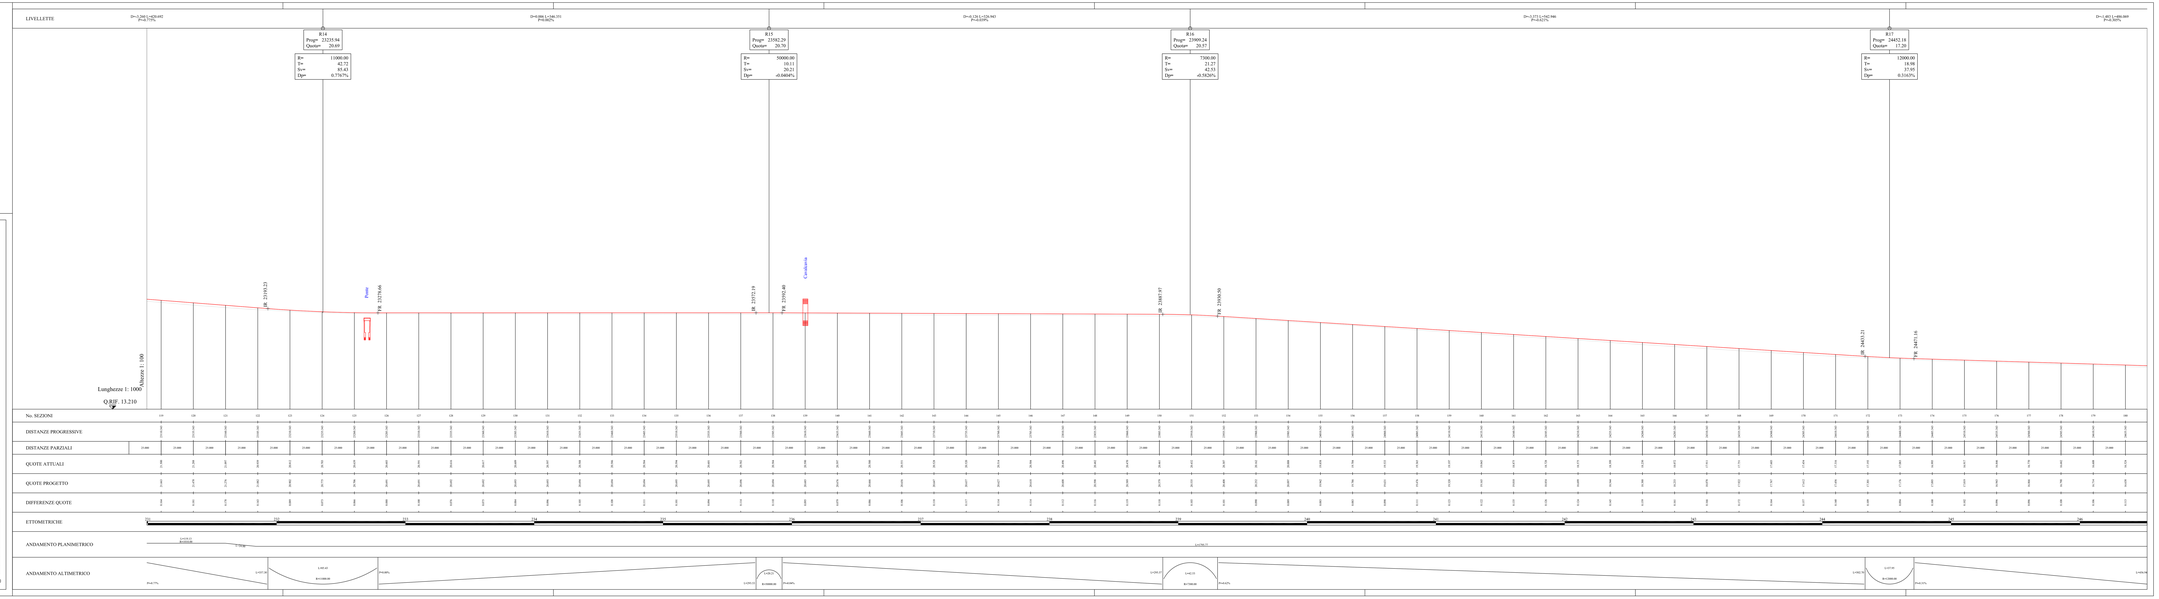
n. Elab.: TPLLC3062BF2003 0