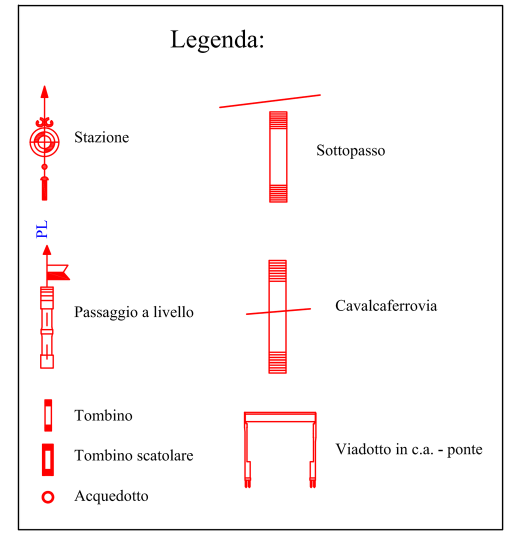

REPUBBLICA ITALIANA

REGIONE AUTONOMA DELLA SARDEGNA

UNIONE EUROPEA

COMMITTENTE: arst Gestione FdS s.r.l.

APPALTATORE: A.T.I.: Salcef S.pA. – Francesco Zanolla s.r.l.

DIREZIONE LAVORI: Ing. Ernesto Porcu
Servizio Tecnico ARST Gestione FdS s.r.l.

RIQUALIFICAZIONE LINEE FERROVIARIE TPL

MONSERRATO – ISILI
SASSARI – SORSO
SASSARI – ALGHERO
MACOMER – NUORO

AS BUILT

LINEA SASSARI – SORSO

LC 04 – PROFILO ALTIMETRICO – tav. 3

SCALA: –

COD	WBS	F	DOC	PROGR.	REV.
TPL	LC4	081	B	FZ	003	0

Revis.	Descrizione	Redatto	Data	Verificato	Data	Approvato	Data	Autorizzato
0	PRIMA EMISSIONE	U.T. Salcef	15-10-12	U.T. Salcef	16-10-12			

n. Elab.: TPLLC4081BFZ0030