Legenda:

Caposaldo GPS	sottovia, cavalcavia, ponte, viadotto	ciglio superiore ballast
Caposaldo poligonale	strada	piede ballast
Punto Fisso	passaggio a livello	cunetta
Fabbricato	attraversamento	rotaie binario esistente
Marciapiede	ciglio superiore scarpata	asse binario esistente
Basamento in c.l.s.	piede scarpata	asse binario progettato
Muro		
Chiusino		

REPUBBLICA ITALIANA

UNIONE EUROPEA

COMMITTENTE: Gestione FdS s.r.l.

APPALTATORE: A.T.I.: Salcef S.p.A. – Francesco Zanolla s.r.l.

DIREZIONE LAVORI: Ing. Ernesto Porcu
Servizio Tecnico ARST Gestione FdS s.r.l.

RIQUALIFICAZIONE LINEE FERROVIARIE TPL

MONSERRATO — ISILI
SASSARI — SORSO
SASSARI — ALGHERO
MACOMER — NUORO

AS BUILT

LINEA SASSARI – ALGHERO (Olmedo – Alghero)

LC 03 – PLANIMETRIA DI TRACCIAMENTO – tav. 7

SCALA: 1:1000

COD	WBS	F	DOC	PROGR.	REV.
TPL	LC3	062	B	P7	007	0

Revis.	Descrizione	Redatto	Data	Verificato	Data	Approvato	Data	Autorizzato
0	PRIMA EMISSIONE	U.T. Salcef	09-11-12	U.T. Salcef	13-11-12			

n. Elab.: TPLLC3062BP70070

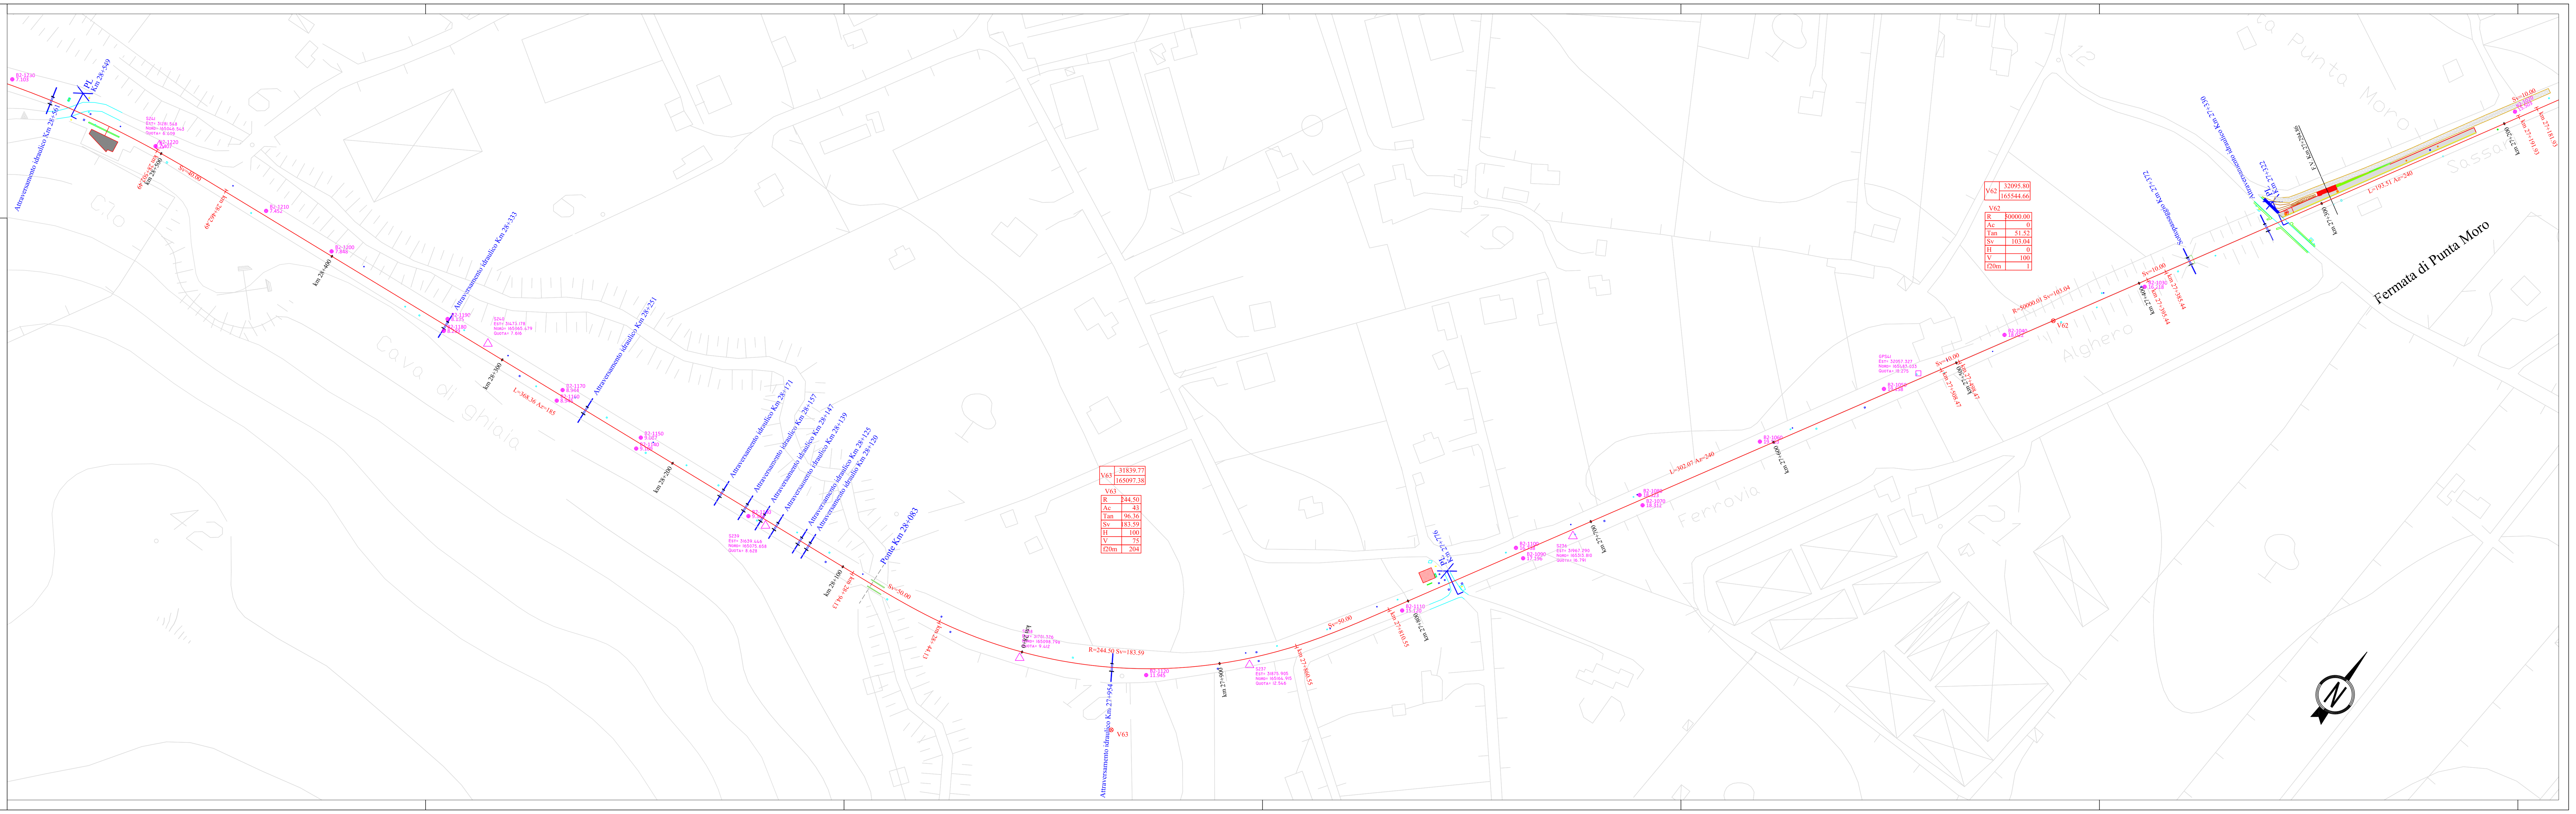

V63	31839.77
	165097.38

V63	
R	244.50
Ac	43
Tan	96.36
Sv	183.59
H	100
V	75
f20m	204

V62	32095.80
	165544.66

V62	
R	50000.00
Ac	0
Tan	51.52
Sv	103.04
H	0
V	100
f20m	1