Legenda:

- Stazione
- Sottopasso
- Passaggio a livello
- Cavalcaferrovia
- Tombino
- Tombino scatolare
- Viadotto in c.a. - ponte
- Acquedotto

REPUBBLICA ITALIANA — REGIONE AUTÓNOMA DELLA SARDEGNA — UNIONE EUROPEA

COMMITTENTE: Gestione FdS s.r.l.

APPALTATORE: A.T.I.: Salcef S.p.A. – Francesco Zanolla s.r.l.

SINGERT SALCEF — SINGERT F. ZANOLLA

DIREZIONE LAVORI: Ing. Ernesto Porcu
Servizio Tecnico ARST Gestione FdS s.r.l.

RIQUALIFICAZIONE LINEE FERROVIARIE TPL

MONSERRATO – ELI
SASSARI – SORSO
SASSARI – ALGHERO
MACOMER – NUORO

AS BUILT

LINEA SASSARI – SORSO

LC 04 – PROFILO ALTIMETRICO – tav. 5

SCALA: —

COD	MBS	F	DOC	PROGR.	REV.
TPL	LE4	0B1	B	F2	005	0

Revis.	Descrizione	Redatto	Data	Verificato	Data	Approvato	Data	Autorizzato
0	PRIMA EMISSIONE	I.T. Salcef	15-10-12	I.T. Salcef	16-10-12			
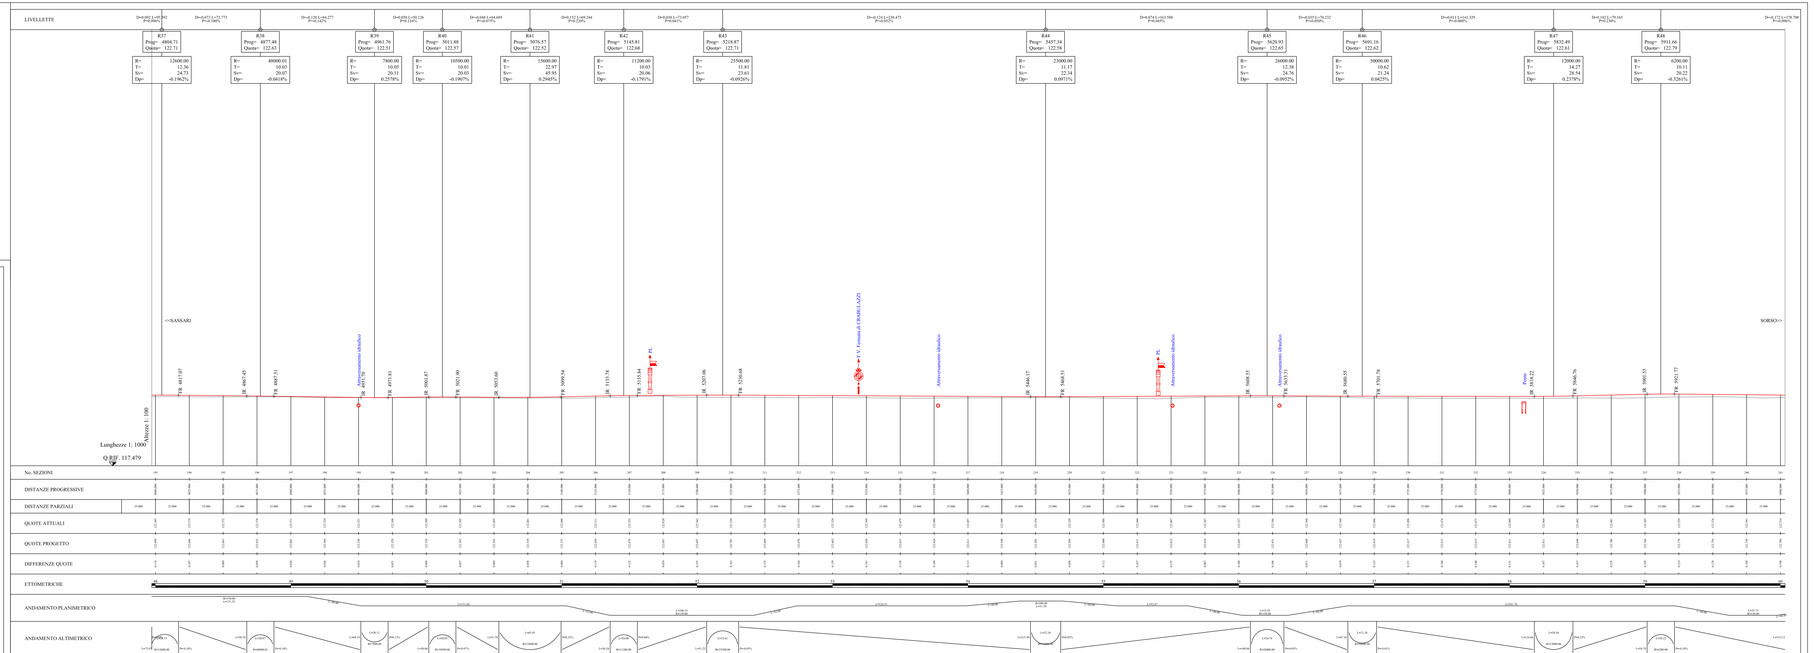
n. Elab.: TPLLC4081BF2005