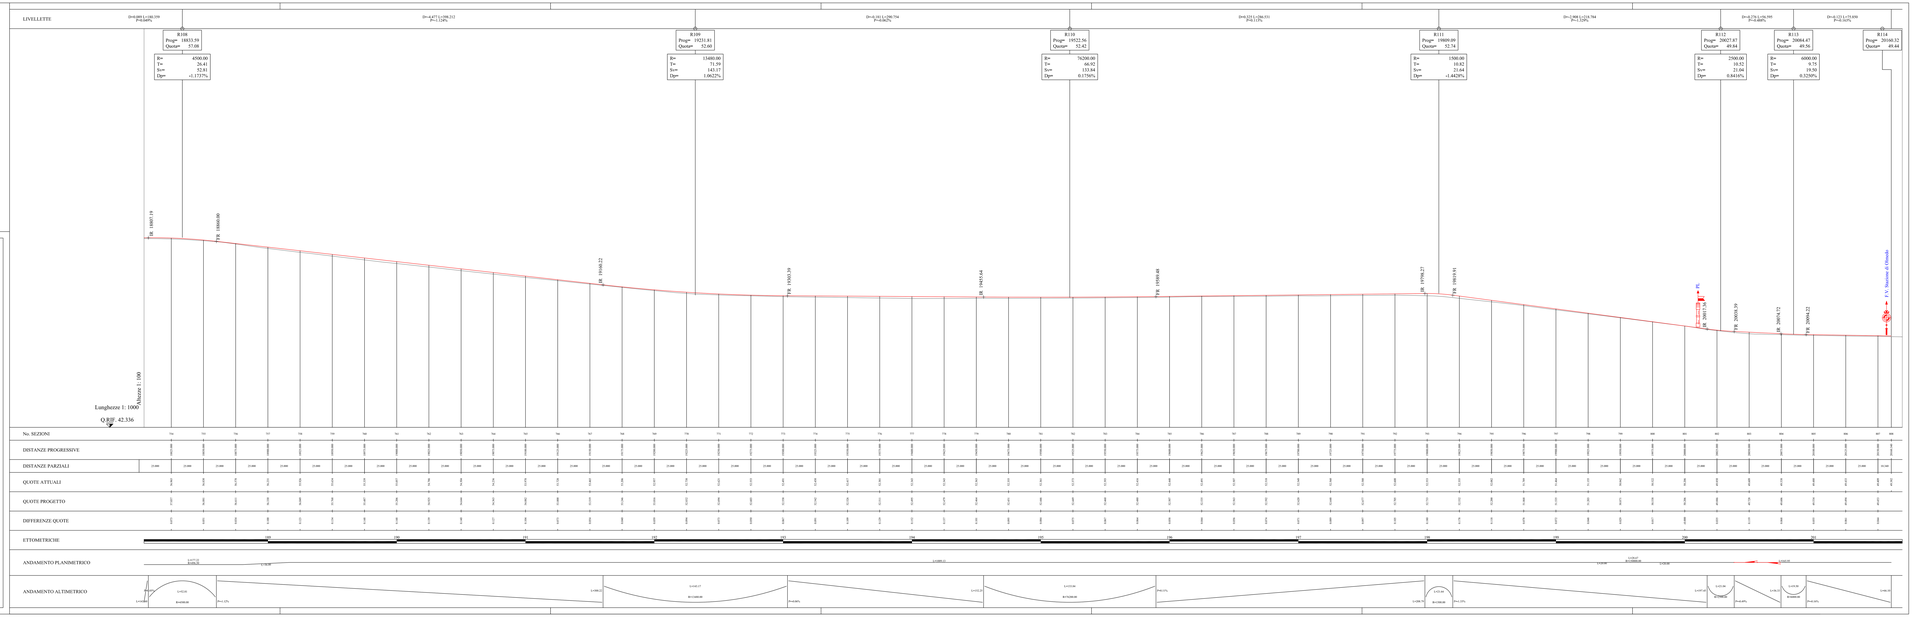

Legenda:

- Stazione
- Sottovia
- Passaggio a livello
- Cavalcavia
- Tombino
- Tombino scatolare
- Viadotto in c.a. - ponte
- Attraversamento Idraulico

REPUBBLICA ITALIANA — REGIONE AUTONOMA DELLA SARDEGNA — UNIONE EUROPEA

COMMITTENTE: Gestione FdS s.r.l.

APPALTATORE: A.T.I.: Salcef S.p.A. – Francesco Zanello s.r.l.

DIREZIONE LAVORI: Ing. Ernesto Porcu
Servizio Tecnico ARST Gestione FdS s.r.l.

RIQUALIFICAZIONE LINEE FERROVIARIE TPL

MONSERRATO – ISILI
SASSARI – SORSO
SASSARI – ALGHERO
MACOMER – NUORO

AS BUILT

LINEA SASSARI – ALGHERO (Sassari – Olmedo)

LC 03 – PROFILO ALTIMETRICO – tav. 11

SCALA: —

COD	MOD	F	DOC	PROGR.	REV.
TPL	LC03	0B11	B	F22	03 11	0

Revis.	Descrizione	Redatto	Data	Verificato	Data	Approvato	Data	Autorizzato
0	PRIMA EMISSIONE	o.T. Salcef	09/11/12	o.T. Salcef	13/11/12			

n. Elab.: TPLLC03A1BF2011B